

Uudet vesipellit huonokuntoisia pumppukoneita
 Alumiinirak. ikkunat
 Uudet vesipellit huonokuntoisia pumppukoneita ja juurinosia
 Tarkastusluukku ylä- ja alantalon
 Paloalue, vanha

KOHODE
 VARIA, TENNISSTIEN TOIMIPISTE

TOIMENPIDE A-OSIEN VESIKATON
 IKKUNOIDEN KUNTOTUTKIMUS

ASB-VIITTIÖT
 Tutkimus
 ilman juuriosia



ASB-Consult Oy 09-5444470 RA U. KOVANEN
 P. 040 846 4354

PVM.
 3.3.2008

TEKIJA

VAKES TENNISSTIEN TOIMIPISTE

k.oso/kyä	kortteeli/tila	lantti/rco	viranomaisen merkintäjä varten
62	62304	2	
rakennustoimenpide			piirustaja
LAAJENNUS JA PERUSPARANNUS			LOPPUPIIRUSTUS
rakennuskohteen osate			piirustuksen sisältö
VAKES TENNISSTIEN TOIMIPISTE			POHJAPIIRUSTUS 4.KRS
TENNISSTIE 1			OSA A
01370 VANTAA			mittakaava 1:100

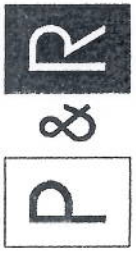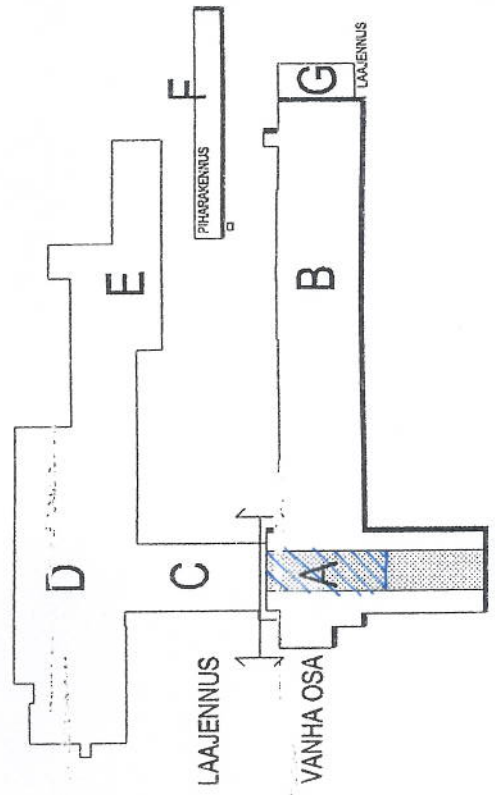

P & R ARKKITEHDIT OY
 Veturitie 7, 01300 VANTAA, TEL. 09-8386250, FAX. 09-83862525

SMO RAUTAMÄKI, ARKKITEHTI SAFA

VANTAA 16.8.2006
 Suunn.dla työn n:o piir.n:o

ARK 0603-1016

ETUNIMI.SUKUNIMI@PFR-ARKKITEHDIT.FI

muutos