

**KOHDE**  
 VARIA, TENNISSTEN TOIMIPISTE



**TOIMENPIDE** A-Osan vesikaton ikkunoiden kunnostus

**ASB-YHTIÖ**  
 Puhdistus ja kunnossapito  
 ASB-Consult Oy 09-540 4470

**PVM.**  
 TEKIJÄ

# VAKES TENNISSTEN TOIMIPISTE

k.osa/kyliä	62	korttel/tila	62304	lontti/n:o	2	viranomaisten merkintä varten	
rakennustöimenpide	LAAJENNUS JA PERUSPARANNUS					piirustusloj	juoks.n:o
	rakennuskohteen osoite						
	VAKES TENNISSTEN TOIMIPISTE						mittakaavat
	TENNISTIE 1						1:100
	01370 VANTAA						
	OSA A						
	POHJAPIIRUSTUS 4.KRS						
	LOPPUPIIRUSTUS						

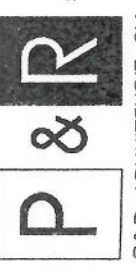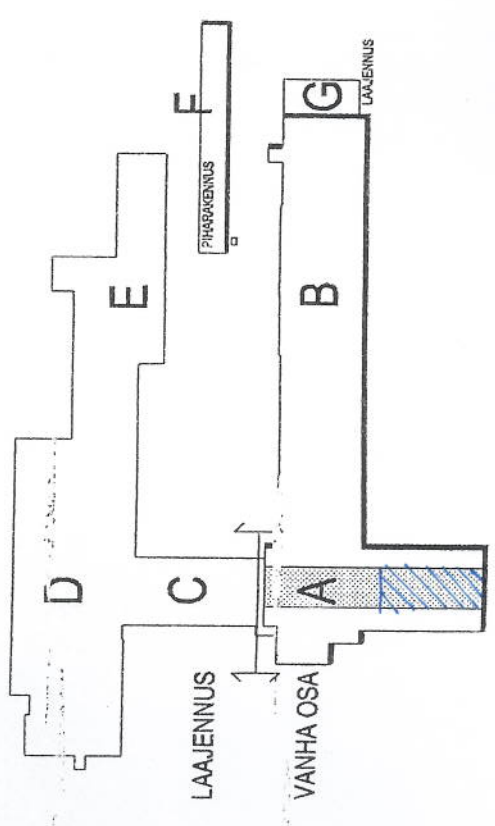

*Sami Paavola*  
 SMO RAUTAMÄKI, ARKKITEHTI SAKA

VANTAA 16.8.2006  
 suunn.dla työn n:o piir.n:o muutos

**ARK 0603-1016**

ETUNIMI.SUKUNIMI@P-R-ARKKITEHDIT.FI

P&R ARKKITEHDIT OY  
 Veturitie 7, 01300 VANTAA, TEL. 09-8386250, FAX. 09-83862525